Q. 2983

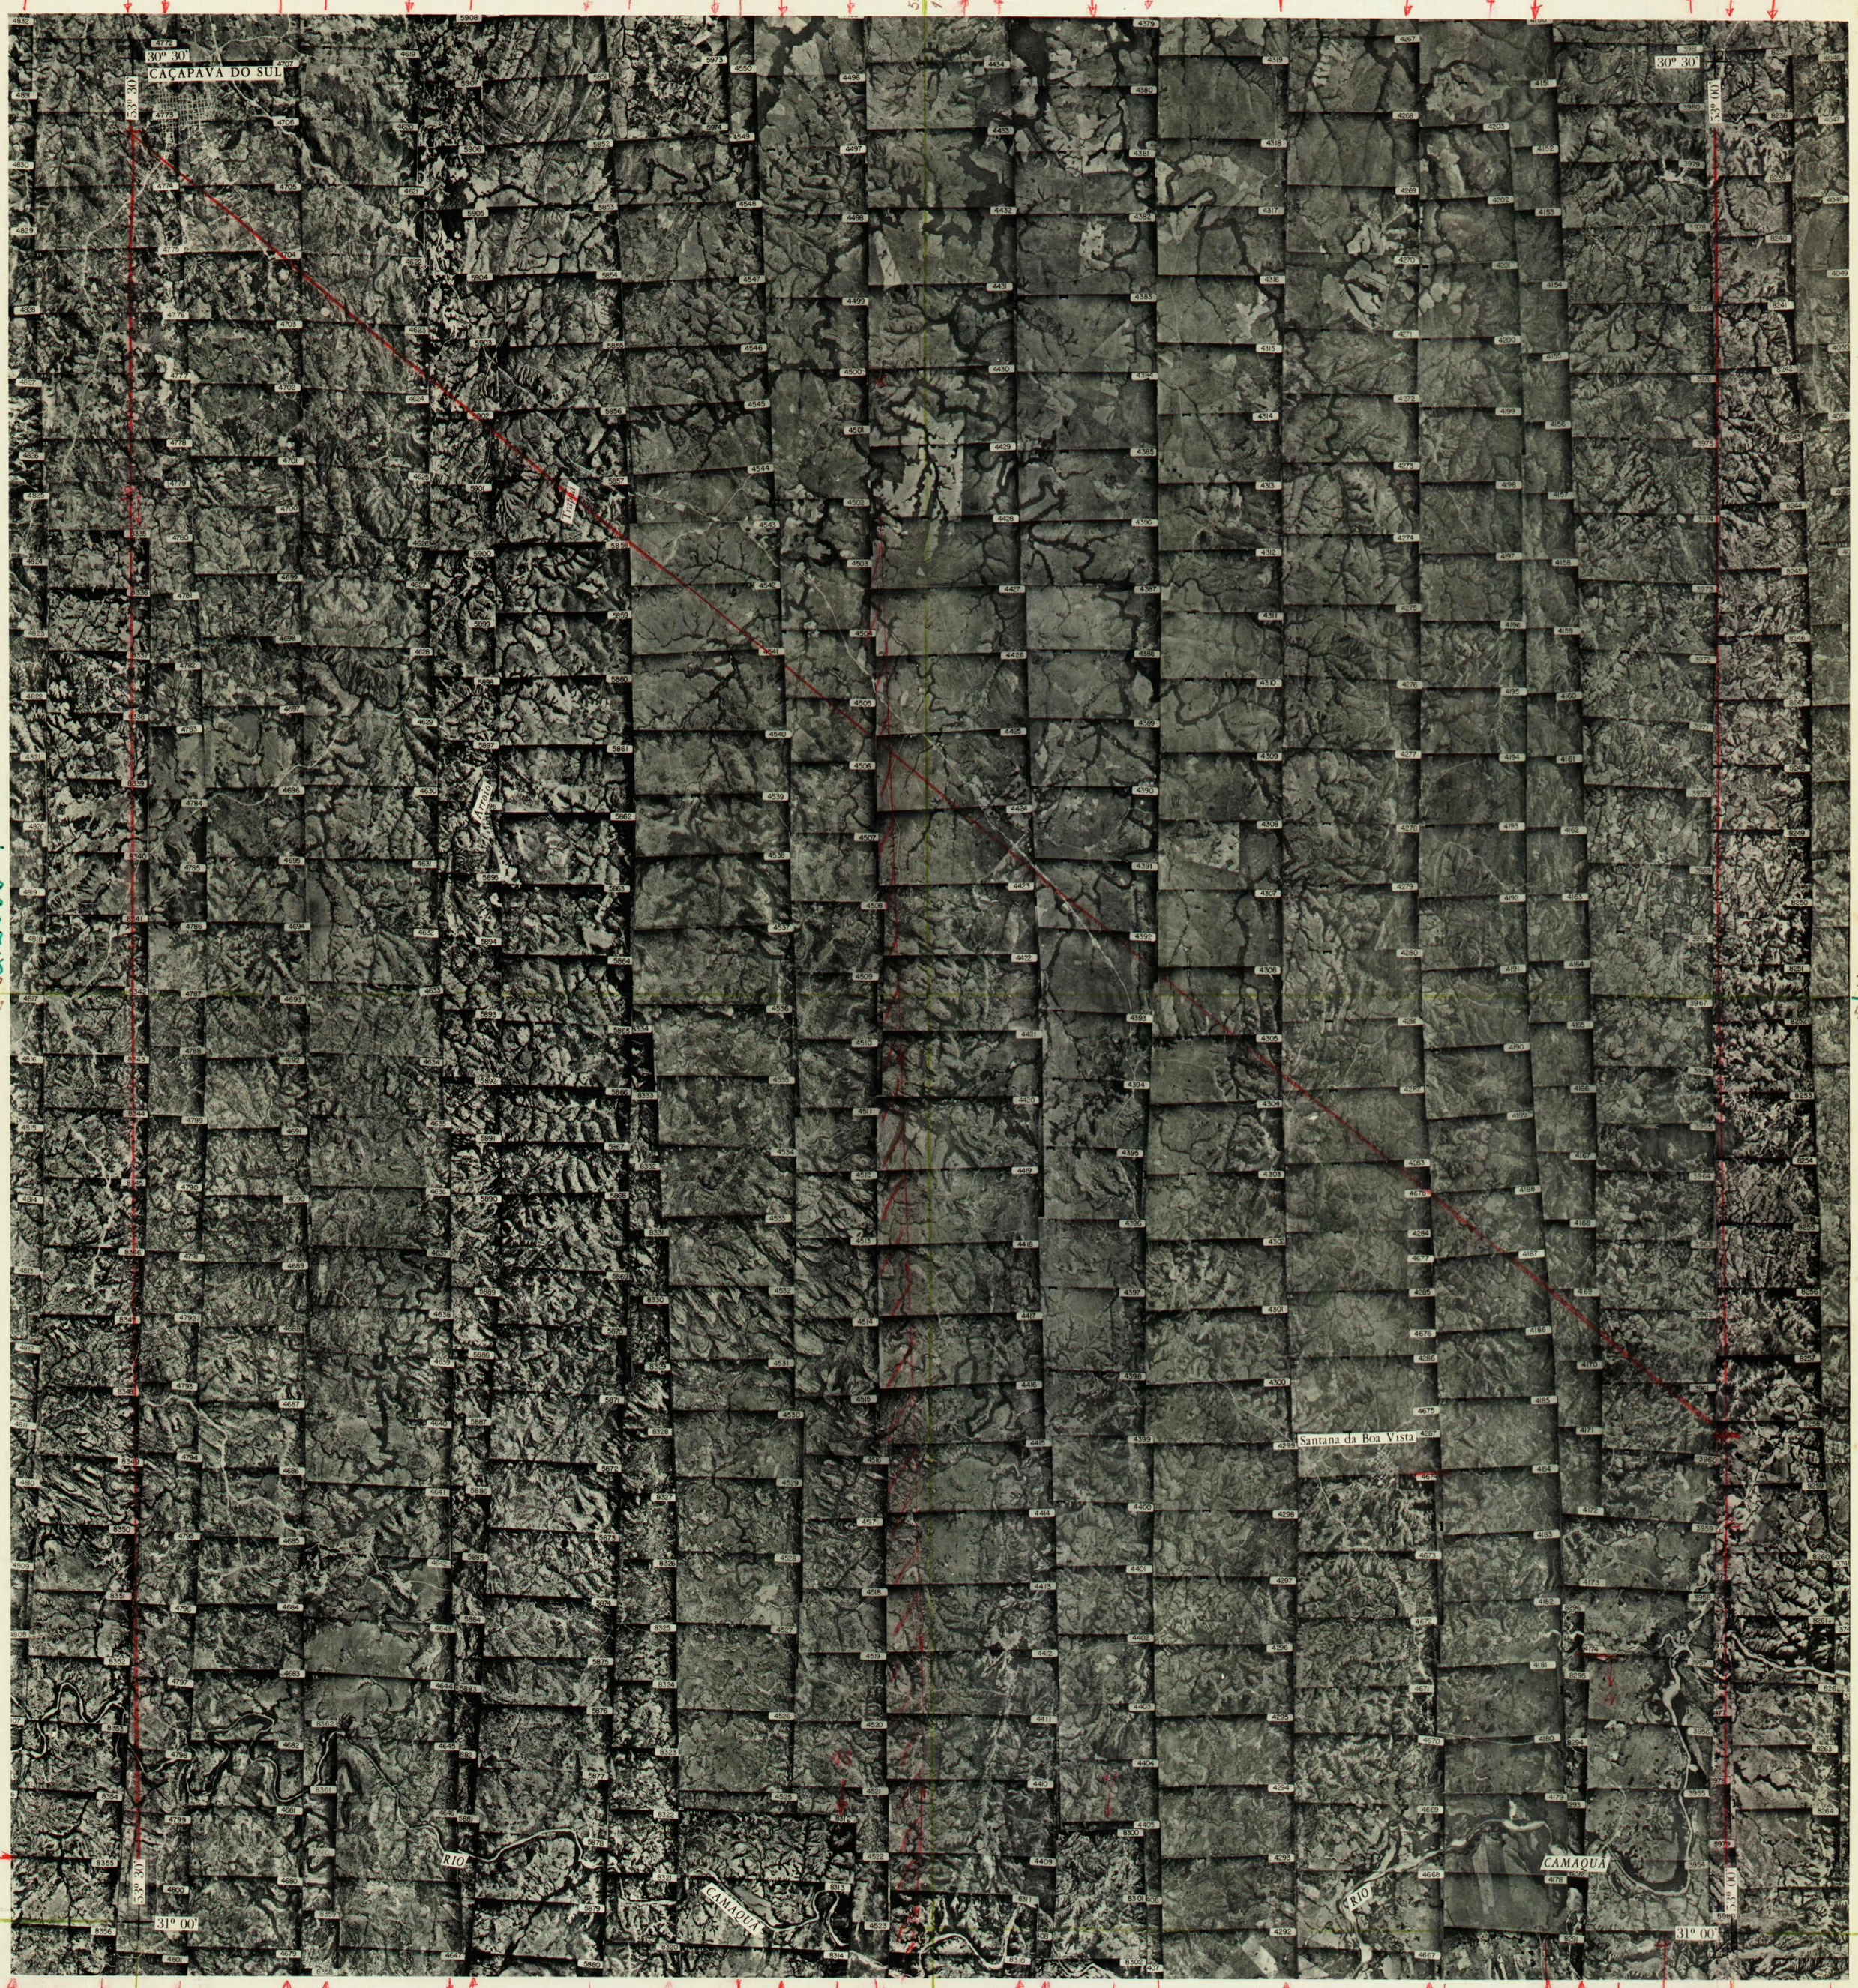

FOTOÍNDICE escala 1:100 000
Escala nominal
das fotografias 1:25 000
Câmara RMK 15/23
Distância focal f = 153,08 mm
Altura do vôo H = 3825 m
Data OUT/DEZ-1977

SACS.

SITUAÇÃO

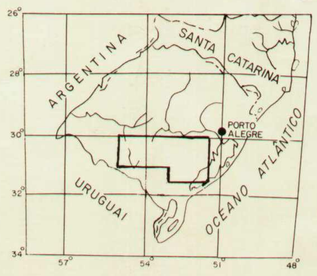

25/ 8335 a 8356 rolo 035

LISTAGEM DAS FOTOS

	ROLO Nº	INTERVALO DAS FOTOS	ROLO Nº	INTERVALO DAS FOTOS	Fx.
3 -	017	3953 a 3981	019	4525 a 4550	-16
	~~018~~	~~4046 a 4053~~	020	4619 a 4647 18	-21
4 -	018	4151 a 4174	020	4667 a 4678	-8
6 -	018	4178 a 4203	021	4679 a 4707	-23
7 -	018	4267 a 4287	021	4772 a 4801	-24
9 -	019	4292 a 4319	021	4806 a 4832	-26
10 -	019	4379 a 4434 07	025	5851 a 5880	-19
11 -	019	4495 a 4523	026	5881 a 5908	-20
2 -	026	5973 35 a 5981	035	8300 a 8302	-11
1 -	035	8237 a 8264	035	8310 a 8314 41	-13
5 -	035	8291 a 8296	035	8320 a 8356 34	-18
12 -	19	4408 a 4435	35	8340 a 8347	-15
17 -		5973 a 5984		8352	-22

ARTICULAÇÃO DA FOLHA

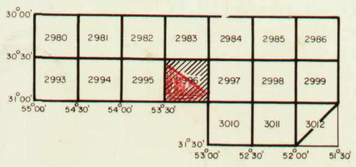

LOCALIZAÇÃO

Faltas;
Sem recobrimento lateral entre as faixas 13 e 14 (< 30%). Salvo essa inconveniência, satisfaz.
27.04.78

CPRM
DNPM/CPRM

RESERVADO
CPRM REPRODUÇÃO PROIBIDA
DECRETO 71267 DE 25/10/1972

PROJETO ESCUDO SUL-RIO GRANDENSE
FOTOÍNDICE 2996
FOLHA SH.22-Y-A-V
ESCALA 1:100 000